3 WA1+20 ~~3 WA1+22.5~~ -220.0- ~~-285.0-~~ 4 T1+22.5 -237.0- ~~4 T2+25~~ 4a T2+25 ~~-295.0-~~ ~~4a~~ T2+20 -413.0- ~~-226.2~~ 5 WA3+20 ~~WA2+20~~

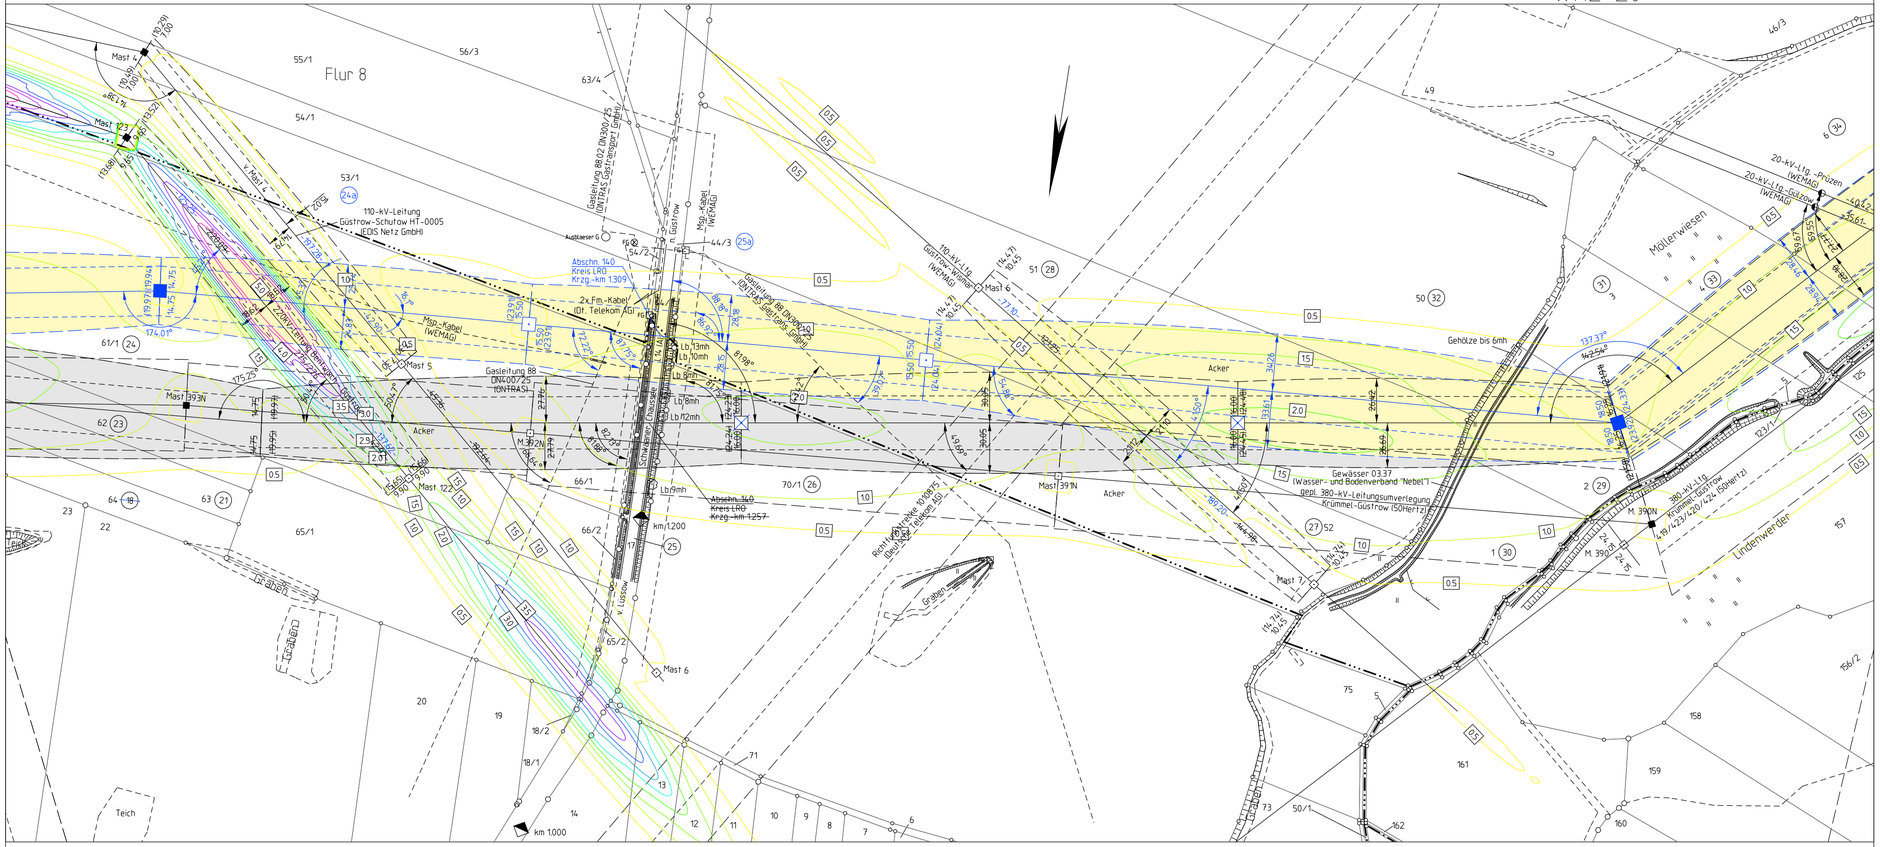

Land Mecklenburg-Vorpommern
Landkreis Rostock

Barlachstadt Güstrow

Gemarkung Güstrow Flur 9

Gemarkung Neu Strenz Flur 1

Planfeststellungsverfahren

Netzverstärkung Güstrow - Wolmirstedt
380-kV-Ersatzneubau Güstrow - Parchim Süd

50hertz | Elia Group

Abschnitt: Mecklenburg - Vorpommern

Titel: Lageplan elektrische Feldstärke M 3 - M 5

Unterlage: 13.1.3	Blatt: 2A/44	Maßstab: 1:2000

Legende:

Wohnbebauung im Expositionsbereich — WHS

ISO-Linien elektrisch — 15

17 Ordnungsnummer — dingliche Sicherung mit Dienstbarkeit

Abspannmast — mit Bemaßung bis zum äußeren Seil. Klammermaße = Schutzstreifenbreite

Tragmast — mit Bemaßung bis zum äußeren Seil. Klammermaße = Schutzstreifenbreite

Bestandmast wird demontiert

Grenzen :

Land
Reg.Bez.
Kreis
Stadt/Gem.
Gemarkung
Flur
Flurstück
Nutzungsartengrenze
LSG / NSG
WSG
Sondergebiete

elektrische Feldstärke in kV/m

0.0	0.5	1.0	1.5	2.0	2.5	3.0	3.5	4.0	4.5	>5.0

© GeobasisDE/M-V (2017)

Vorhabenträger: 50Hertz Transmission GmbH
Heidestraße 2
D-10557 Berlin

Bearbeitung: SPIE
Waller Weg 66, 38112 Braunschweig

Nr.	Änderung	Datum	Name
1	1. Planänderung Trassenverlauf Mast 1 - Mast 5	20.12.2021	Zeinert

aufgestellt: 15.11.2019

i. A. M. Steffen i. A. Wildgrube

M. Steffen M. Wildgrube

LPE_C_L_433_0003-0005